

Kreis: Calw  
 Stadt / Gemeinde: Altensteig  
 Gemarkung: Walddorf

STADT ALTENSTEIG



5029 m<sup>2</sup>


Grenze des räumlichen Geltungsbereichs des Bebauungsplans

**Michael Nothacker**  
 info@nothacker-vermessung.de  
 Büro für Vermessung und Bauleitplanung  
 Karlstraße 16  
 72213 Altensteig  
 Tel. 07453 / 8380  
 Fax 07453 / 2128

damit die Richtung stimmt

# Bebauungsplan "Falkenweg - 2.Änderung"


## Vorentwurf

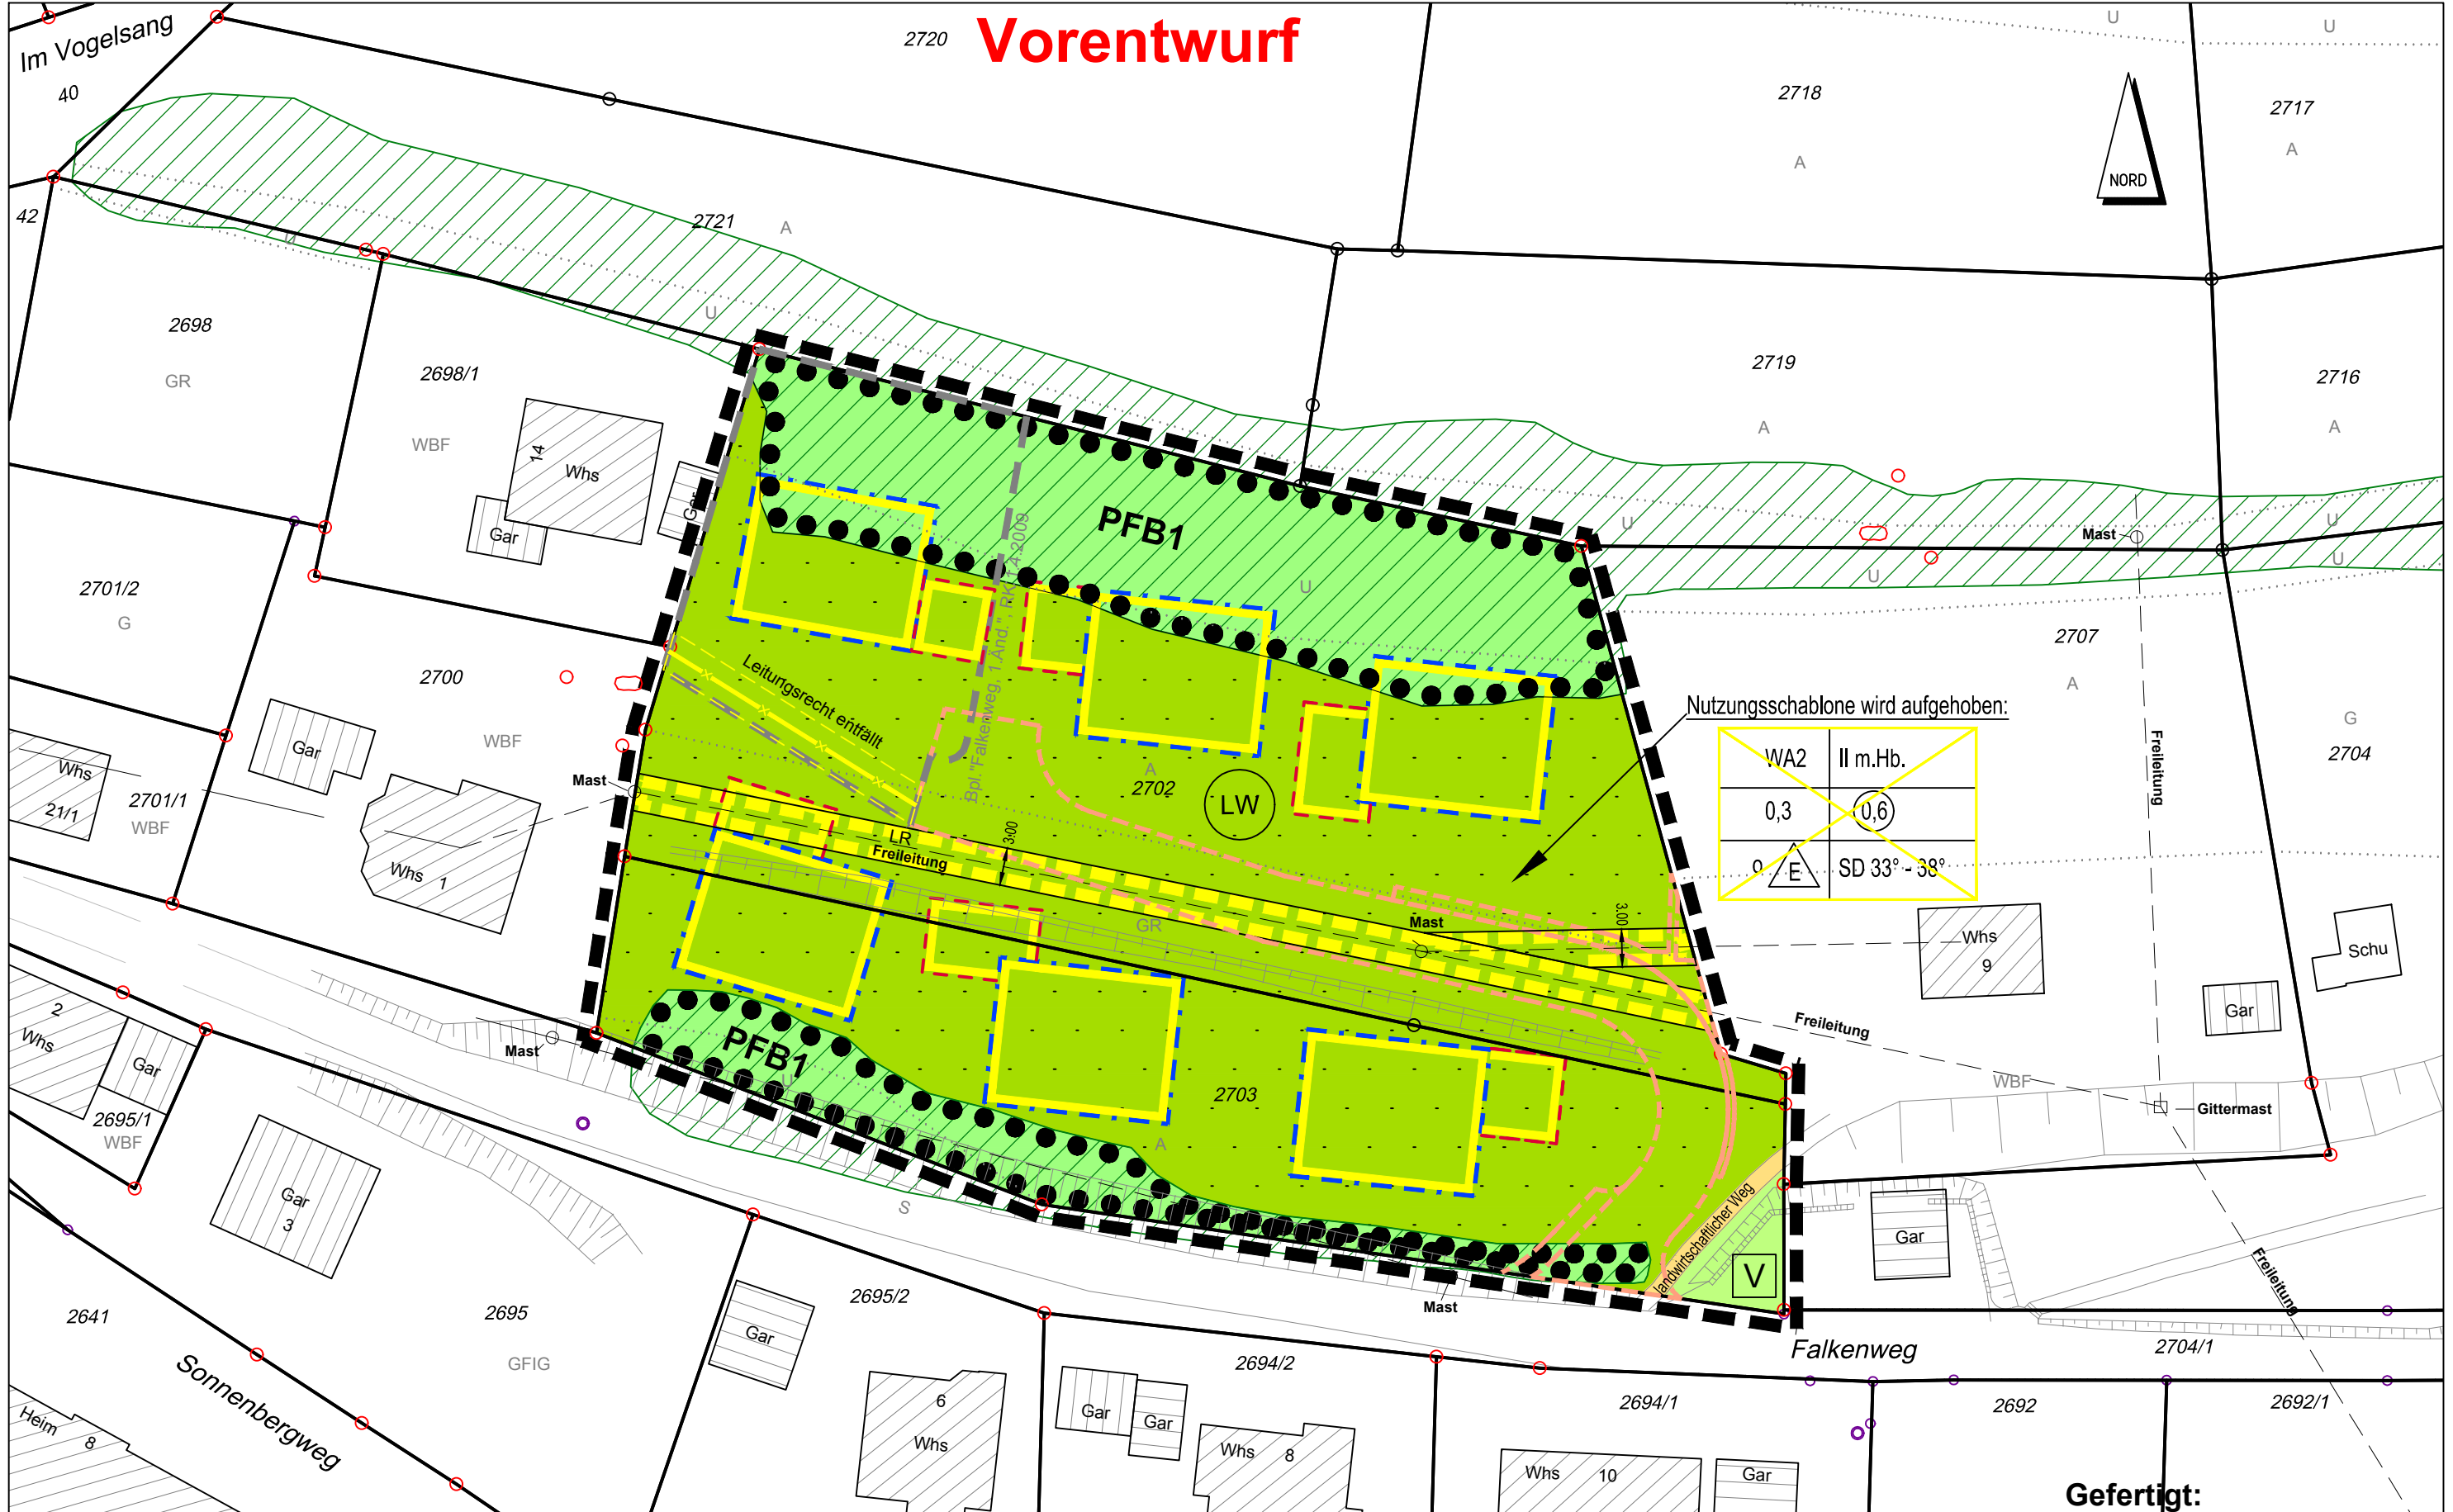

Nutzungsschablone wird aufgehoben:

<del>WA2</del>	<del>II m.Hb.</del>
<del>0,3</del>	<del>0,6</del>
<del>0</del>	<del>SD 33°-38°</del>

**Maßstab 1:500**

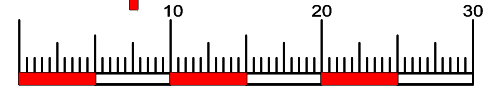

Die Lage und Höhe des Kanalanschlusses ist beim Bauaushub zu prüfen!

Unterirdische Anlagen, Versorgungsleitungen u. dgl. innerhalb des Baugrundstücks sind nicht dargestellt. Sie müssen bei den zuständigen Stellen erhoben werden.

Die Darstellung entspricht dem Liegenschaftskataster, Abweichungen gegenüber dem Grundbuch sind möglich.

Gefertigt:  
 Altensteig, den 14.02.19  
 ergänzt, den